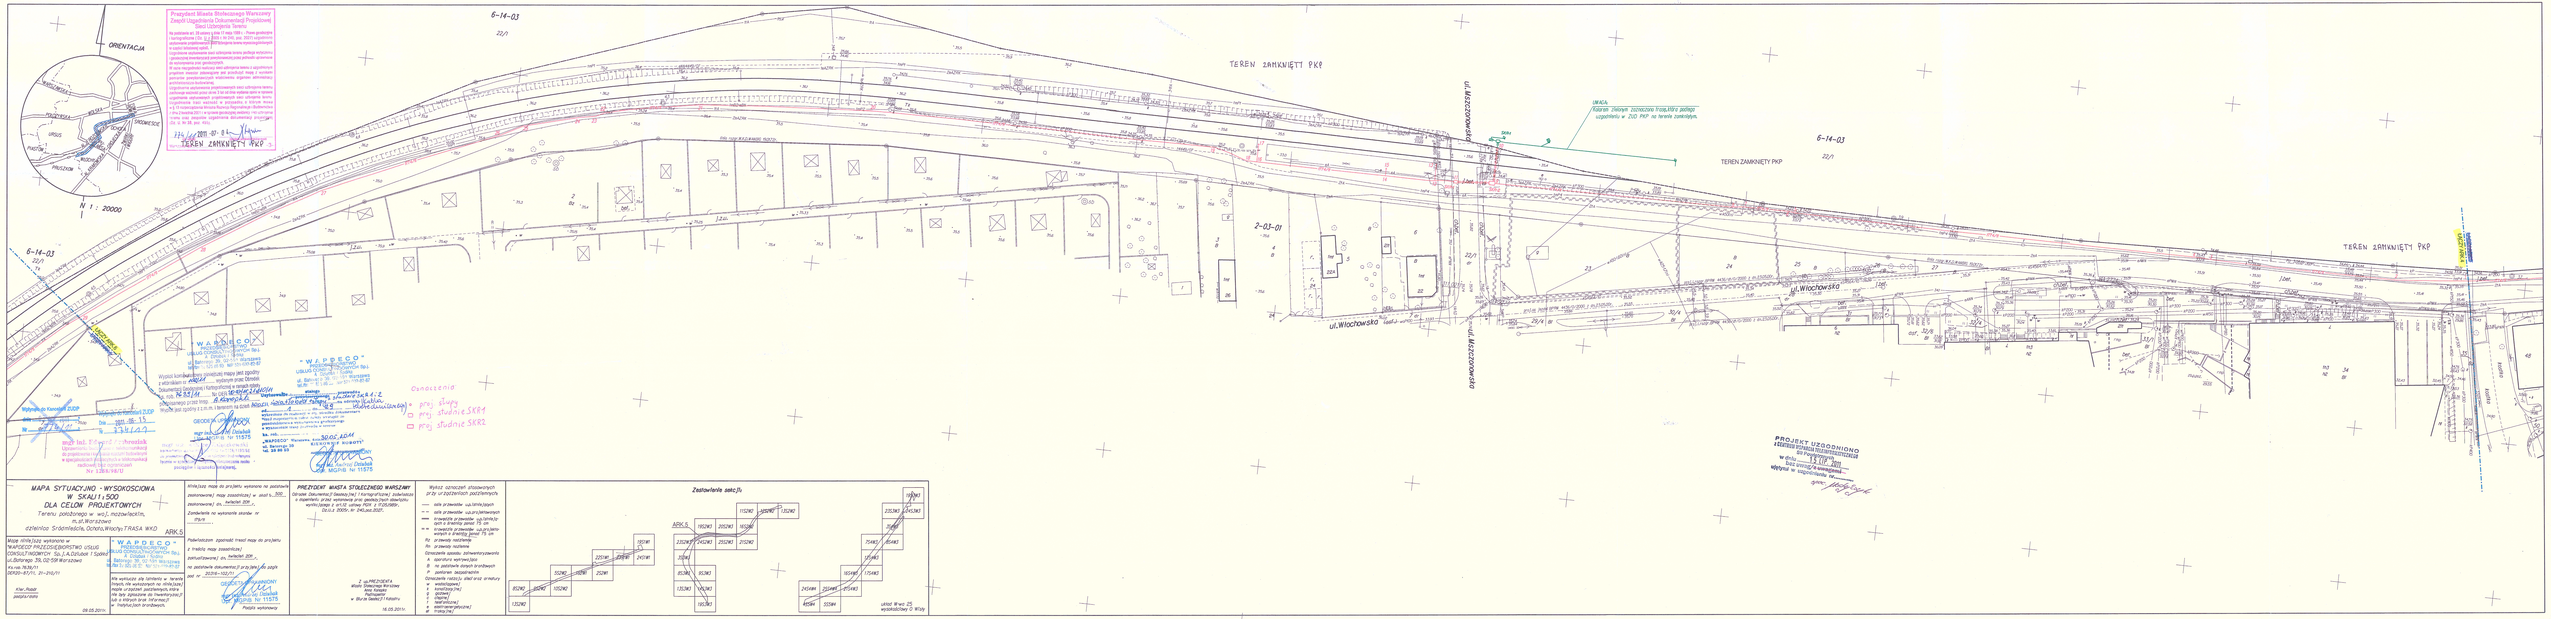

Prezydent Miasta Stołecznego Warszawy
Zespół Uzgadniania Dokumentacji Projektowej
Biuro Uzgadniania Terenu
Na podstawie art. 28 ust. 1 ustawy z dnia 7 lipca 1994 r. Prawo budowlane
i rozporządzenia (Dz. U. z 2003 r. Nr 207, poz. 2016) uzgadnia się
warunkowo projektowany
z uwzględnieniem poniższych warunków oraz odstępstw od przepisów
i uzgodnienie warunków zasad ochrony strefy ochronnej obiektu
uzgodnienie inwestycyjne zamówienia publicznego
do wprowadzenia przez projektanta
uzgodnienie warunków zasad ochrony terenu w sąsiedztwie
projektu nawozu zobowiązuje się przedłożyć mapę z wynikami
pomiarów powykonawczych wykonanej wg/przez uprawnionego
geodetę do zatwierdzenia.
uzgodnienie warunków zasad ochrony terenu
zatwierdzenie projektu przez ZUO nie zwalnia zakładu z uzyskania
uzgodnienia odpowiednich przepisów/od zakł. ochrony terenu
w zakresie ochrony przeciwpożarowej, zgodnie z art. 4 ust. 1 pkt 1
w § 13 rozporządzenia Ministra Rozwoju Regionalnego i Budownictwa
Nr 0.16.08.2011 r.
Podpis
09.08.2011 r.

ul. Batorego 39, 02-591 Warszawa
Wypis z kondygnacji mapy jest zgodny
z stanem w dniu ..... wydanym przez Działki
Dokumentacji Geodezyjnej i Kartograficznej w zakresie zgody
na ODBIÓR ..... Nr 0012/11
Wypisu nie sporządzono z powodu ..... Nr 0012/11
Wypisu nie sporządzono z powodu braku danych. Nr 0012/11
GEODETA ..... mgr inż. Dorota Działek
Nr. upr. 11379
"WARPEKO" Warszawa, ul. Batorego 39
Data ..... 30.08.2011 r.

Wypisu do Komisarza DUP
Nr ..... z dnia 06.15
Data ..... 2011 r.
mgr inż. Ewa Dorota Działek
Nr. upr. 11379



MAPA SYTUACYJNO - WYSOKOŚCIOWA
W SKALI 1:500
DLA CELÓW PROJEKTOWYCH
m.st.Warszawa
ARK.5

Mapa niniejsza wykonana w
ul.Batorego 39, 02-591 Warszawa
tel./fax 0(-22)-822-82-82
08/2011-07/11, 21-2145/11
Kier. Robót
Jarosław Kania
09.08.2011r.

Wykaz map do projektu wykonano na podstawie
zasobowej) mapy zasadniczej w skali 1:500
zasobowej) do ..... Nr/Arkusz 000 ...
Zaświadcza się wykonanie zlecenia w
dniu .....
Potwierdzam zgodność treści mapy do projektu
z treścią mapy zasadniczej
zatwierdzonej do ..... Nr/Arkusz 000 ...
na podstawie dokumentacji projektowej do zapis
nr 30206-1102/11
Z up.PREZYDENTA
Wiceprezydent Warszawy
16.05.2011r.
Podpis wykonawcy

PREZYDENT MIASTA STOŁECZNEGO WARSZAWY
Działając (zlecenie) z dnia(my) z kartograficznej podwiązuje
z dyspozycji przez wykonawcę przy geodezyjnych obwiązów
wydziału (zespół 2 art.32 ustawa PGK z 17.05.1989r.,
(Dz.U.z 2000r. Nr 240,poz.2027...
Wykaz oznaczeń stosowanych
przy urządzeniach podziemnych
— sieć przewodów wg.tytułu/użytk
— sieć przewodów wg.przyłączonych
— trzywodzie przewodów wg.tytułu/użytk
— trzywodzie przewodów wg.przyłączonych
trzywodzie w drzewiny gorsze 75 cm
Rz przewody napowietrzne
Rn przewody nadziemne
Oznaczenia opisów: zatwierdzających
A operatora sieciowej/gaz
B na podstawie danych środowych
P1 pomiarem bezpośrednim
P2 pomiarem (wyniki) sieci/urz.sieciowy
w wodociągowej
k kanalizacyjnej
c ciepłowniczej
g gazowej
t teletechnicznej
e elektroenergetycznej
st trakcyjnej
Zestawienie sekcji
ARK.5
ul. Włochowska
TEREN ZAMKNIĘTY PKP
TEREN ZAMKNIĘTY PKP
