PROJEKT UZGODNIONO
z CENTRUM WSPARCIA TELEINFORMATYCZNEGO
SIN Rowerowych
w dniu 15 LIP. 2011
bez uwag / z uwagami
ujętymi w uzgodnieniu nr.....
gpec. Modzyńczyk

UWAGA:
Kolorem zielonym zaznaczono trasę,która podlega uzgodnieniu w ZUD PKP na terenie zamkniętym.

TEREN ZAMKNIĘTY PKP

Kabel na odc. 1-4 idzie mediną łukiem na poziomie studzienki i wraz oznaczonej.

Korekty
1. korekta trasy światłowodu i lokalizacji studni na odc. N 12a-9-9a
2. 08 M.
Samborowa 4.

Prezydent Miasta Stołecznego Warszawy
Zespół Uzgadniania Dokumentacji Projektowej
Sieci Uzbrojenia Terenu

Na podstawie art. 28 ustawy z dnia 17 maja 1989 r. - Prawo geodezyjne i kartograficzne (Dz. U. z 2005 r. Nr 240, poz. 2027) uzgodniono usytuowanie projektowanych sieci uzbrojenia terenu wyszczególnionych w części tekstowej opinii.
Uzgodnione usytuowanie sieci uzbrojenia terenu podlega wytyczeniu i geodezyjnej inwentaryzacji powykonawczej przez jednostki uprawnione do wykonywania prac geodezyjnych.
W razie niezgodności realizacji sieci uzbrojenia terenu z uzgodnionym projektem inwestor zobowiązany jest przedłużyć mapę z wyniknięciami powykonawczych właściwemu organowi administracji architektoniczo-budowlanej.
Uzgodnienie usytuowania projektowanych sieci uzbrojenia terenu zachowuje ważność przez okres 3 lat od dnia wydania opinii w sprawie uzgadniania ustytuowanych projektowanych sieci uzbrojenia terenu.
Uzgodnienie traci ważność w przypadku, o którym mowa w § 13 rozporządzenia Ministra Rozwoju Regionalnego i Budownictwa z dnia 2 kwietnia 2001 r. w sprawie geodezyjnej ewidencji sieci uzbrojenia terenu oraz zespołów uzgadniania dokumentacji projektowej (Dz. U. Nr 38, poz. 450).

774/11
Nr sprawy
Warszawa, dn. 2011 -07- 04
-3-

Zamówienie
Wpłynęło do Kancelarii ZUDP
Dnia 2011 -06- 15
Nr 774/11/1

"WAPDECO"
PRZEDSIĘBIORSTWO
USŁUG CONSULTINGOWYCH Sp.j.
A. Dziubak i Spółka
ul. Batorego 39, 02-591 Warszawa
tel./fax 22 825 86 93 NIP 521-032-82-87

Uzgodnienie.....stanowi podstawę do wydania przez ZUDP SKR2 i SKO-15 na odcinku ..... przewodów świetłowodowych.....
wykonanych w technologii w rej. obrębu dokumentacji.
Przed rozpoczęciem robót należy uzyskać zgodę zarządzającego infrastrukturą kolejową na przebudowę kolizyjnych urządzeń w wyznaczonym trasie przebiegu w terenie
ks. rob. .....
WAPDECO Warszawa, dnia 30.05.2011
ul. Batorego 39 KIEROWNIK ROBÓT
tel. 22 86 93 GEODETA UPRAWNIONY
mgr inż. Andrzej Dziubak
Upr. MGPiB Nr 11575

Oznaczenia
□ proj. studnie SKR2
○ proj. studnia SKO-15

mgr inż. Andrzej Zajączkowski
uprawnienia budowlane nr GOU 1a-2176/1180/06
do projektowania i kierowania robotami budowlanymi
specjalizacja w specjalności urządzenia zabezpieczenia ruchu pociągów i łączności kolejowej.

Wpłynęło do Kancelarii ZUDP
dnia 08-07-2011
Nr 774/11

mgr inż. Edward Ambroziak
Uprawnienia budowlane w telekomunikacji
do projektowania i kierowania robotami budowlanymi
w specjalnościach instalacyjnych w telekomunikacji
radiowej i/bez ograniczeń
Nr 1258/98/U

GEODETA UPRAWNIONY
mgr inż. Dziubak
Upr. MGPiB Nr 11575

Wyplot komputerowy zbiorczej mapy jest zgodny z wtórnikiem nr 102/11 wydanym przez Ośrodek Dokumentacji Geodezyjnej i Kartograficznej w ramach roboty ks. rob. 7639/11 Nr DER 10-87/11, 21-210/11
podpisanego przez Insp. A. Konopka
Wyplot jest zgodny z z.m.m. i terenem na dnia 30.05.2011
GEODETA UPRAWNIONY
mgr inż. Dziubak
Upr. MGPiB Nr 11575

MAPA SYTUACYJNO - WYSOKOSCIOWA W SKALI 1:500 DLA CELÓW PROJEKTOWYCH

Terenu położonego w woj. mazowieckim, m.st.Warszawa
dzielnica Śródmieście, Ochota, Włochy: TRASA WKD

ARK.8

Mapę niniejszą wykonano w "WAPDECO" PRZEDSIĘBIORSTWO USŁUG CONSULTINGOWYCH Sp. j. A.Dziubak i Spółka ul.Batorego 39, 02-591 Warszawa
Ks.rob. 7639/11
DER-20-87/11, 21-210/11

Kier. Robót
podpis/data
09.05.2011r.

"WAPDECO"
PRZEDSIĘBIORSTWO
USŁUG CONSULTINGOWYCH Sp.j.
A. Dziubak i Spółka
ul. Batorego 39, 02-591 Warszawa
tel./fax 22 825 86 93 NIP 521-032-82-87

Nie wykluczа się istnienia w terenie innych, nie wykazanych na niniejszej mapie urządzeń podziemnych, która nie były zgłoszone do inwentaryzacji lub o których brak informacji w instytucjach branżowych.

Niniejszą mapę do projektu wykonano na podstawie zeskanowanej mapy zasadniczej w skali 1: 500
zeskanowanej dn. kwiecień 2011 r.
Zamówienia na wykonanie skanów nr 179/11.

Podwładczam zgodność treści mapy do projektu z treścią mapy zasadniczej zaktualizowanej dn. kwiecień 2011 r.
na podstawie dokumentacji przyjętej do zasób pod nr 20316-102/11

GEODETA UPRAWNIONY
mgr inż. Dziubak
Upr. MGPiB Nr 11575
Podpis wykonawcy

PREZYDENT MIASTA STOŁECZNEGO WARSZAWY
Ośrodek Dokumentacji Geodezyjnej i Kartograficznej zadbałodczas o dopełnienie przez wykonawcę prac geodezyjnych obowiązku wynikającego z art.12 ustawy PGiK z 17.05.1989r. Dz.U.z 2005r. Nr 240, poz. 2027.

Z up. PREZYDENTA
Miasta Stołecznego Warszawy
Anna Kołapka
Podinspektor
w Biurze Geodezji i Katastru
16.05.2011r.

Wykaz oznaczeń stosowanych przy urządzeniach podziemnych

—— osie przewodów up.istniejących
– – osie przewodów up.projektowanych
═══ krawędzie przewodów up.istniejących o średnicy ponad 75 cm
= = krawędzie przewodów up.projektowanych o średnicy ponad 75 cm
Rz przewody rozdzielne
Rn przewody nadzielone
Oznaczenie sposobu zatwierdzania
A aparatura wykrywająca
B na podstawie danych branżowych
P pomiarem bezpośrednim
Oznaczenie rodzaju sieci oraz armatury
w wodociągowe]
k kanalizacyjne]
g gazowe]
c ciepłne]
t telefoniczne]
e elektroenergetyczne]
ef trakcyjne]

Zestawienie sekcji:

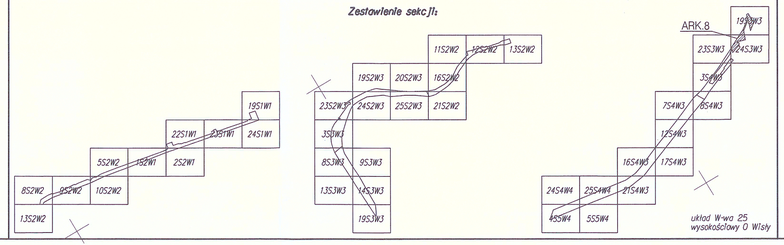
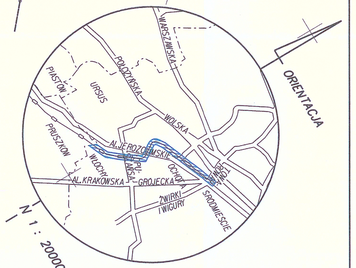
układ W-wa 25
wysokościowy O Wisły